



西 立面図

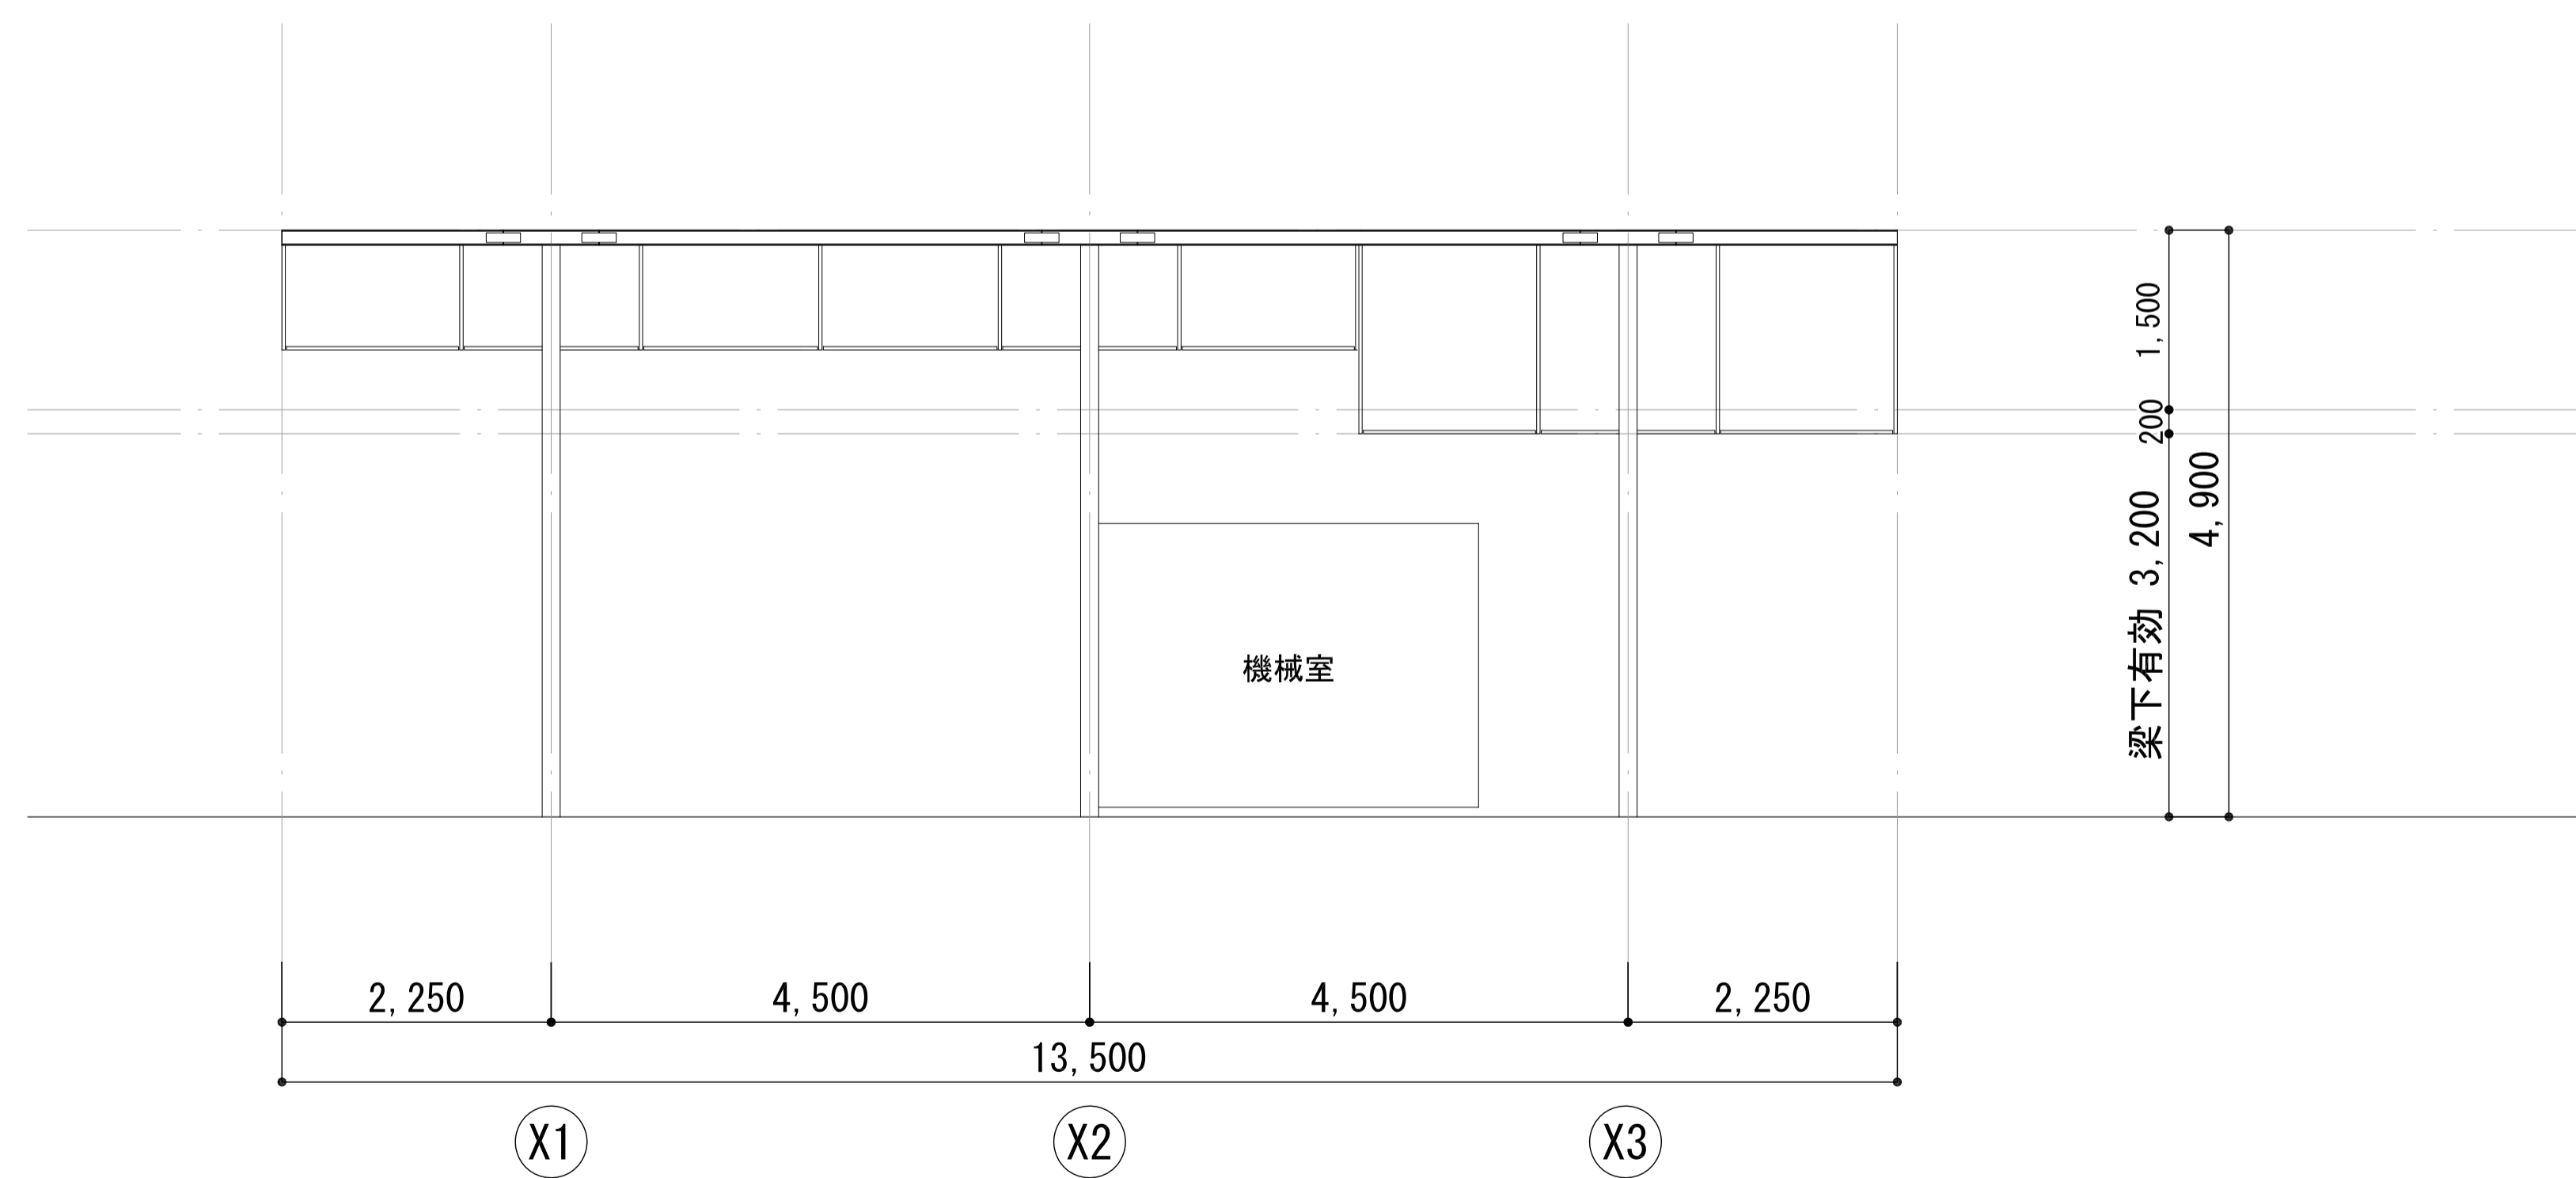


南 立面図

完成図面		
神戸市都市局新都市工務課	図面番号	A-102
令和3年度 西神中央プレんティ広場リニューアル工事(建築)		
図面名称	縮尺	施設番号
立面図(1)	A1 1/100	-
	A3 1/200	

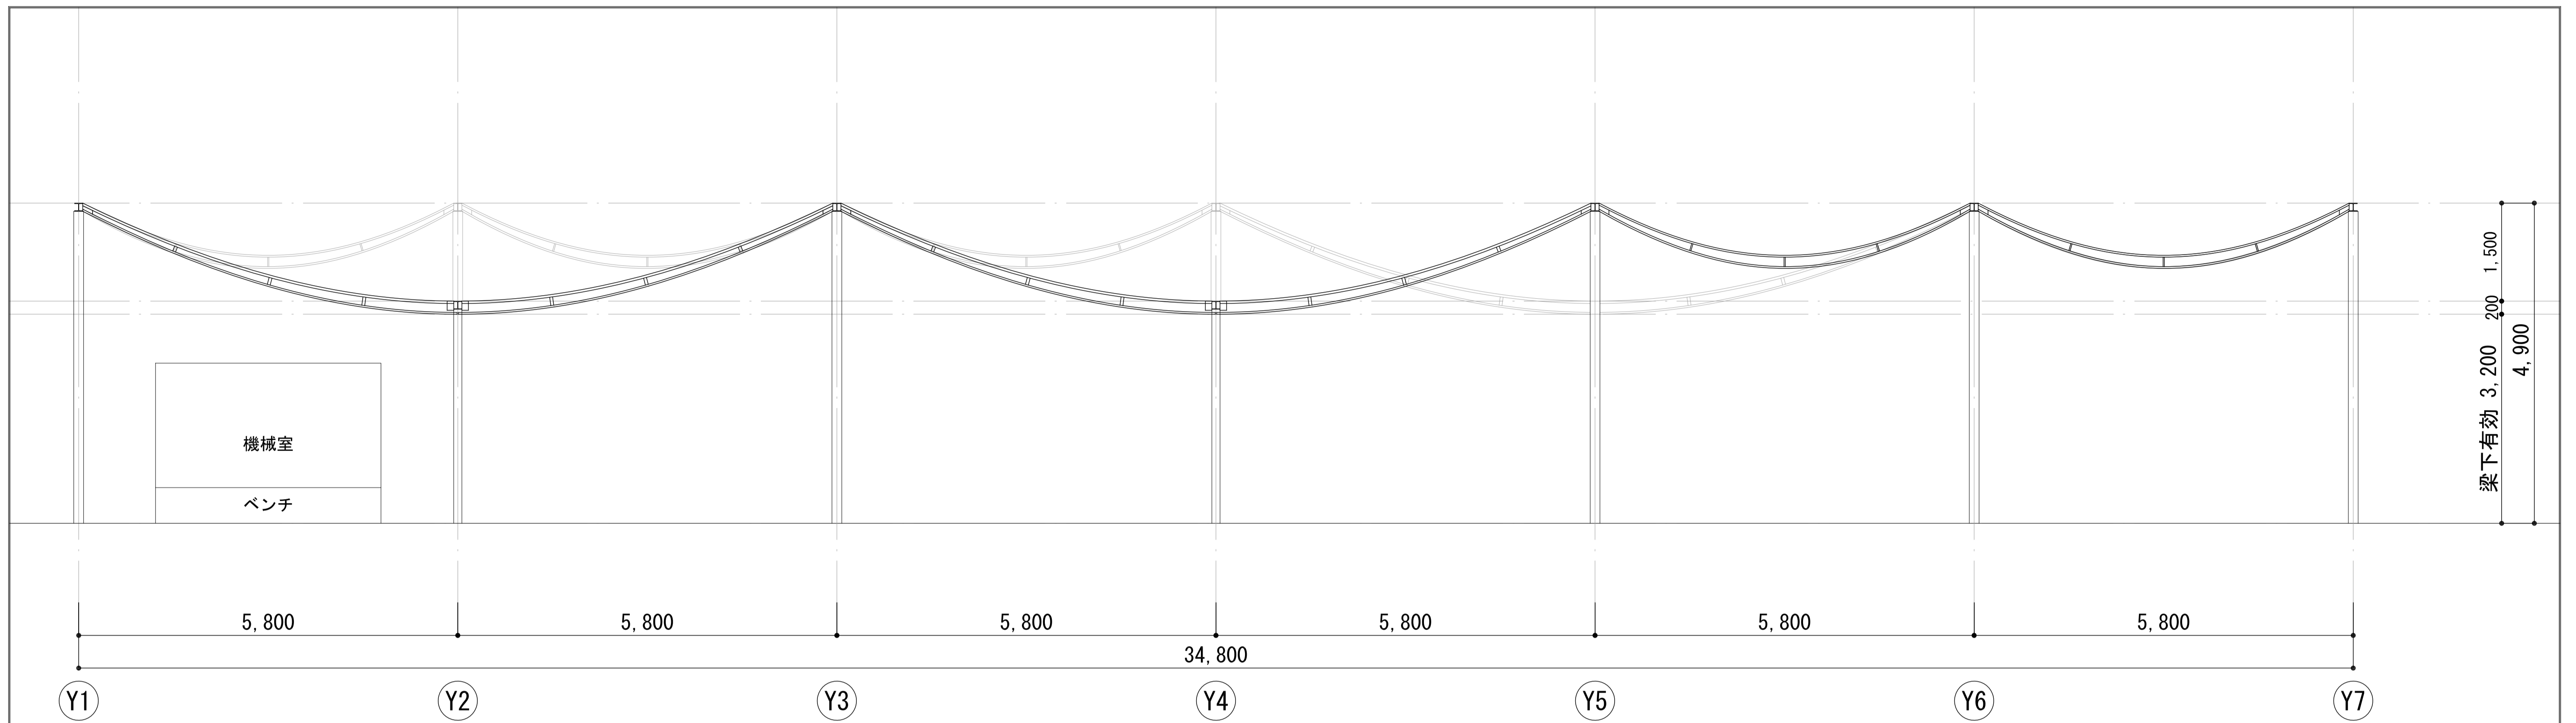


東 立面図

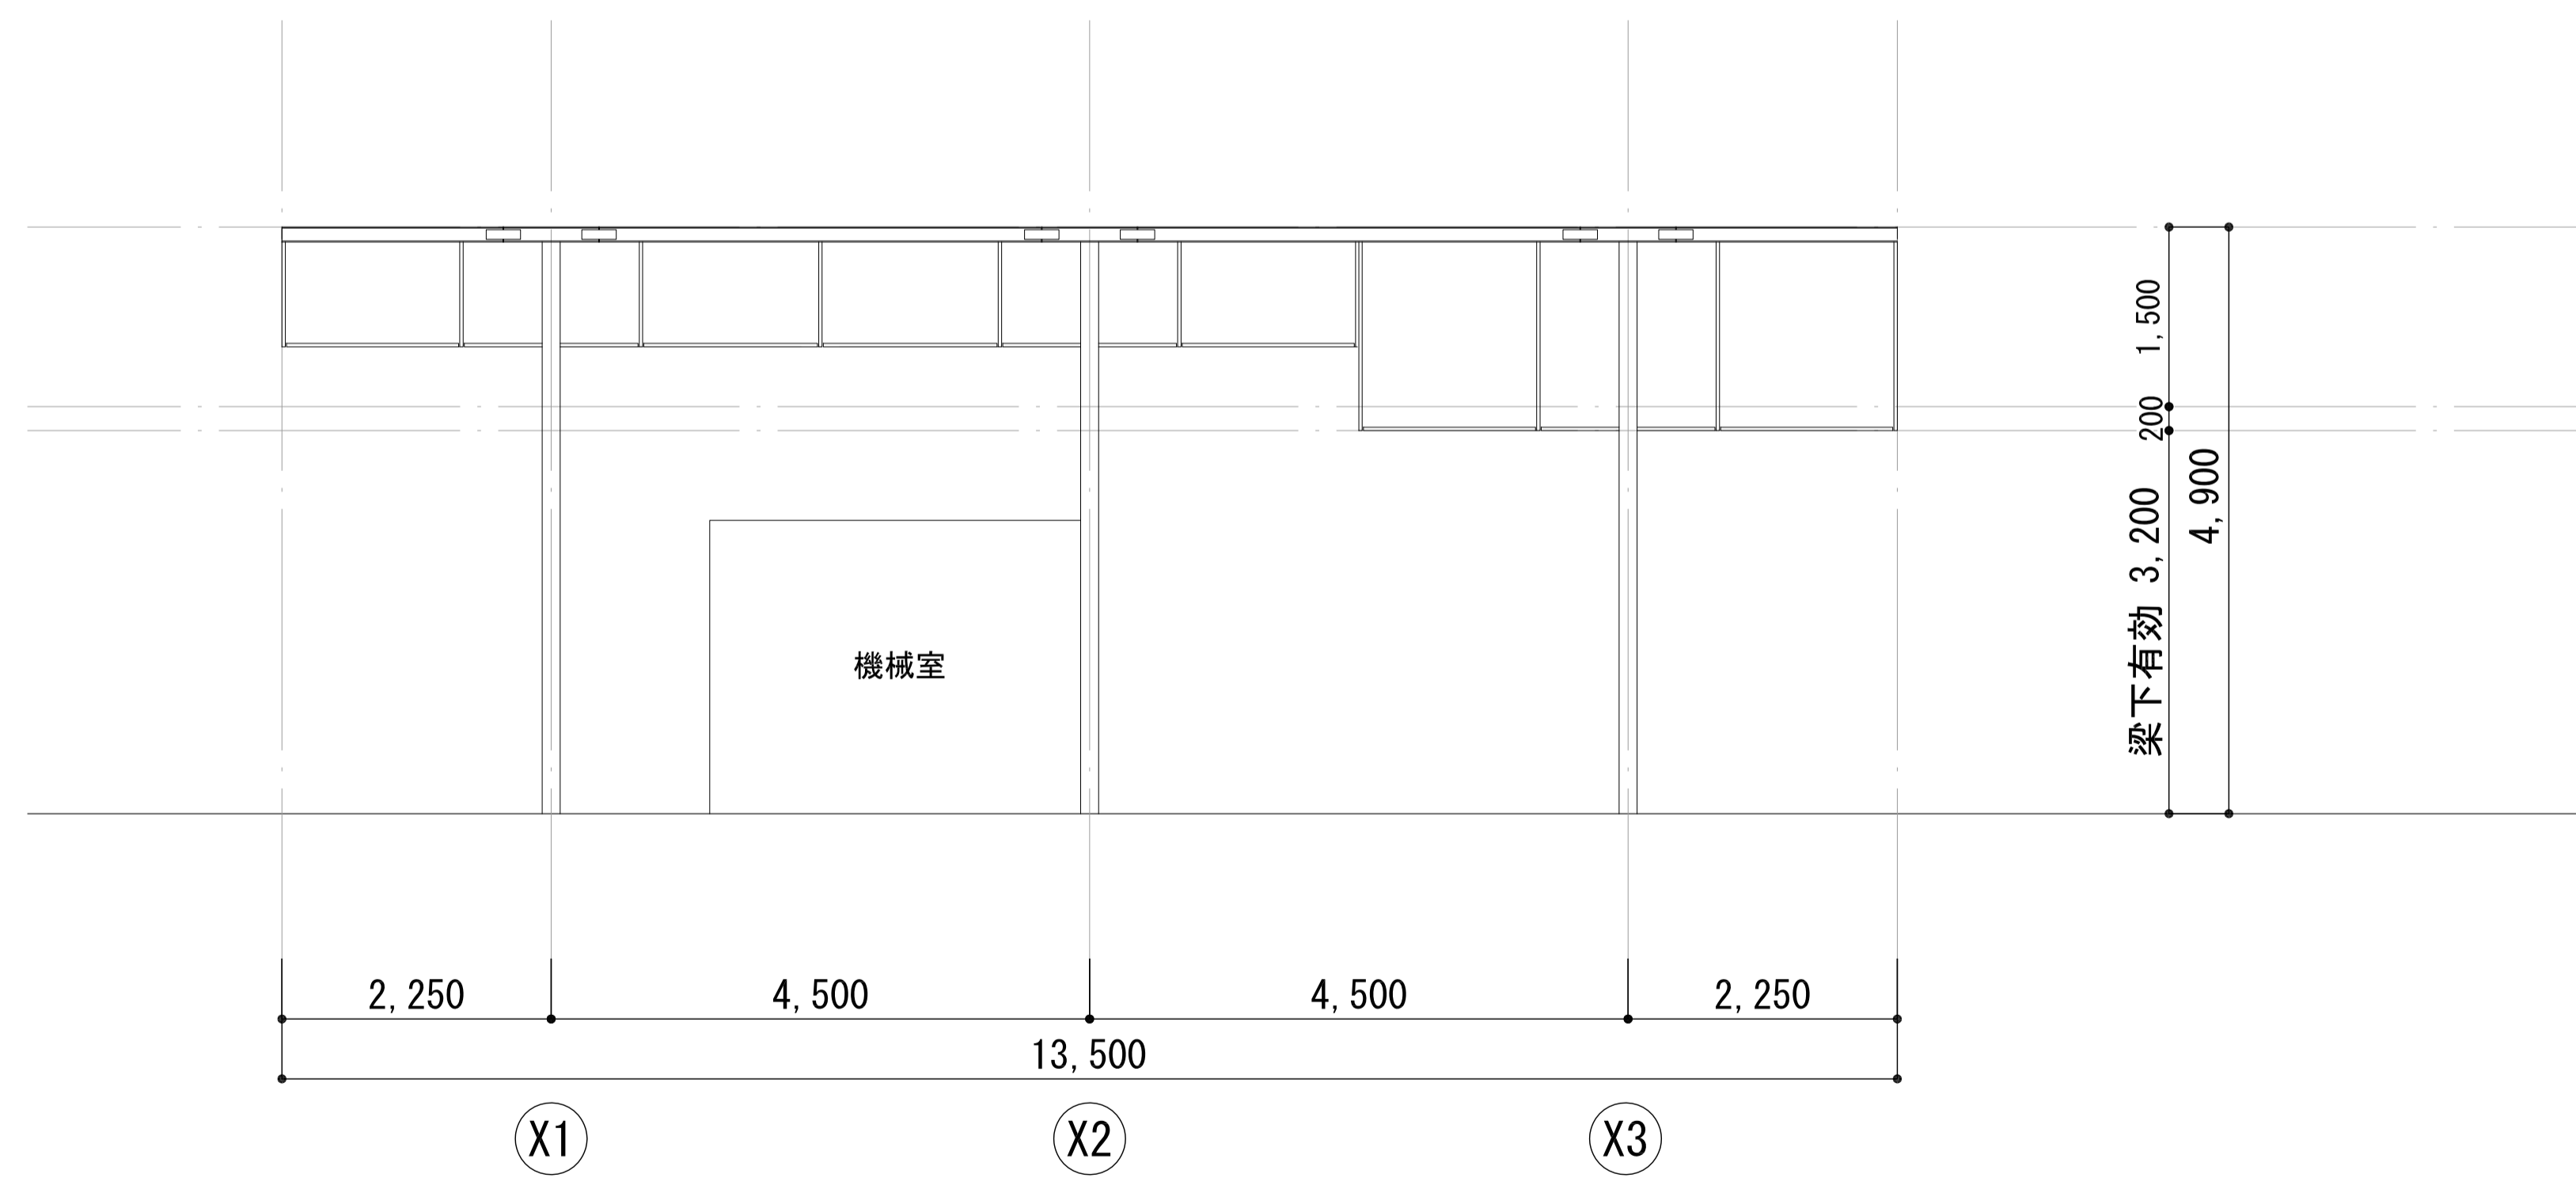


北 立面図

完成図面		
神戸市都市局新都市工務課	図面番号	A-103
令和3年度 西神中央プレんティ広場リニューアル工事(建築)		
図面名称	縮尺	施設番号
立面図(2)	A1 1/100	-
	A3 1/200	

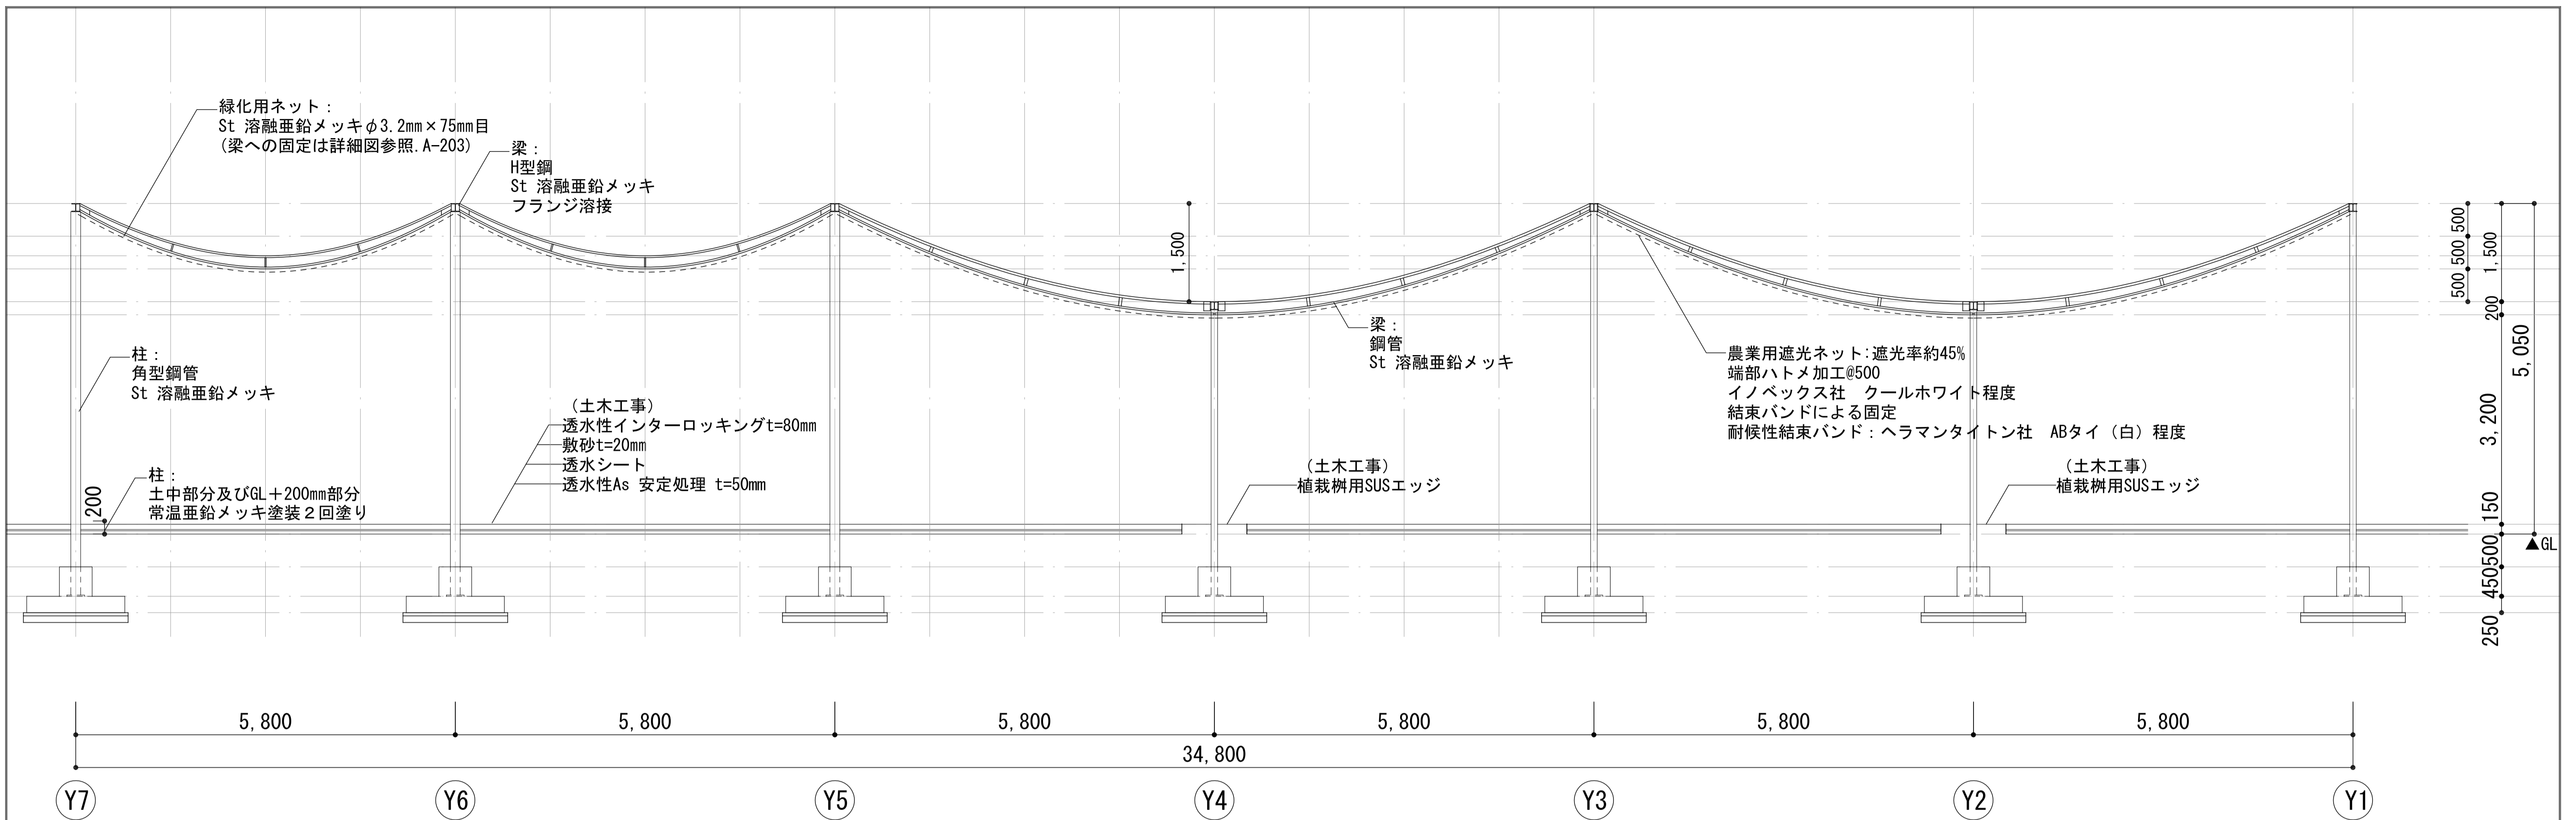


X3 断面図

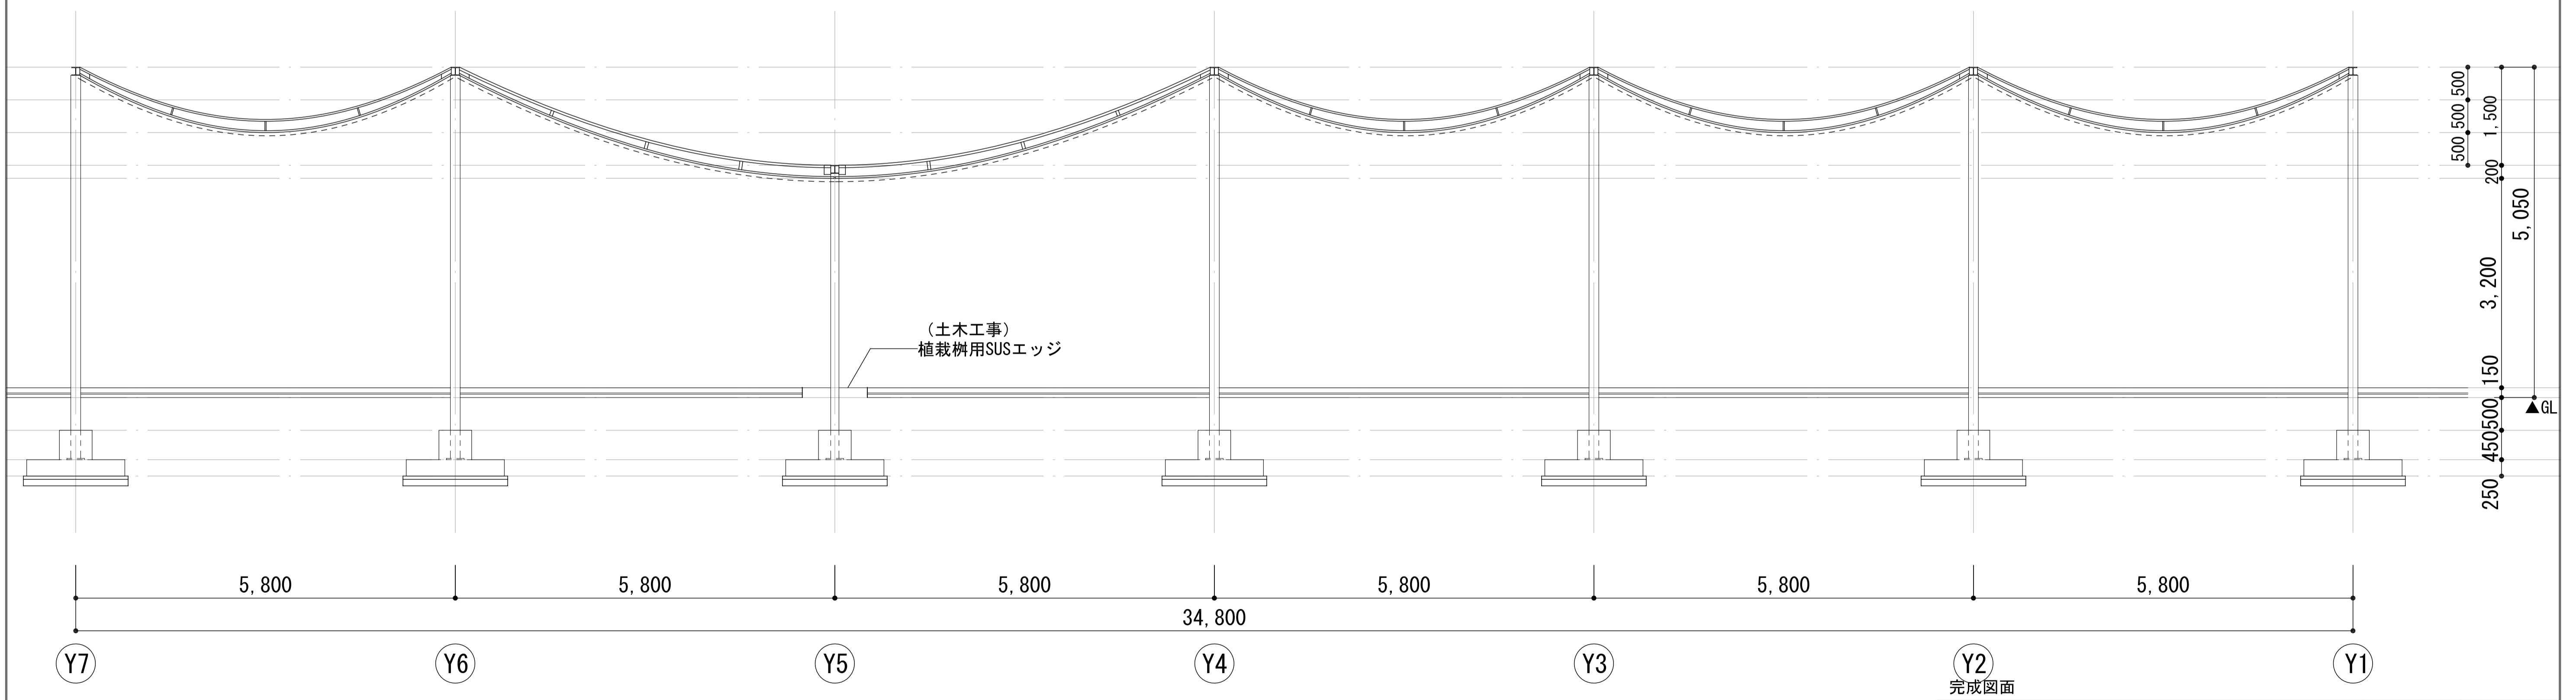


X2 断面図

▼1FL (T.P.+98.05)
▲SGL (T.P.+97.90)


完成図面		図面番号	A-104
神戸市都市局新都市工務課			
令和3年度 西神中央プレティ広場リニューアル工事(建築)			
図面名称	縮尺	施設番号	
断面図(1)	A1 1/100	-	
	A3 1/200		

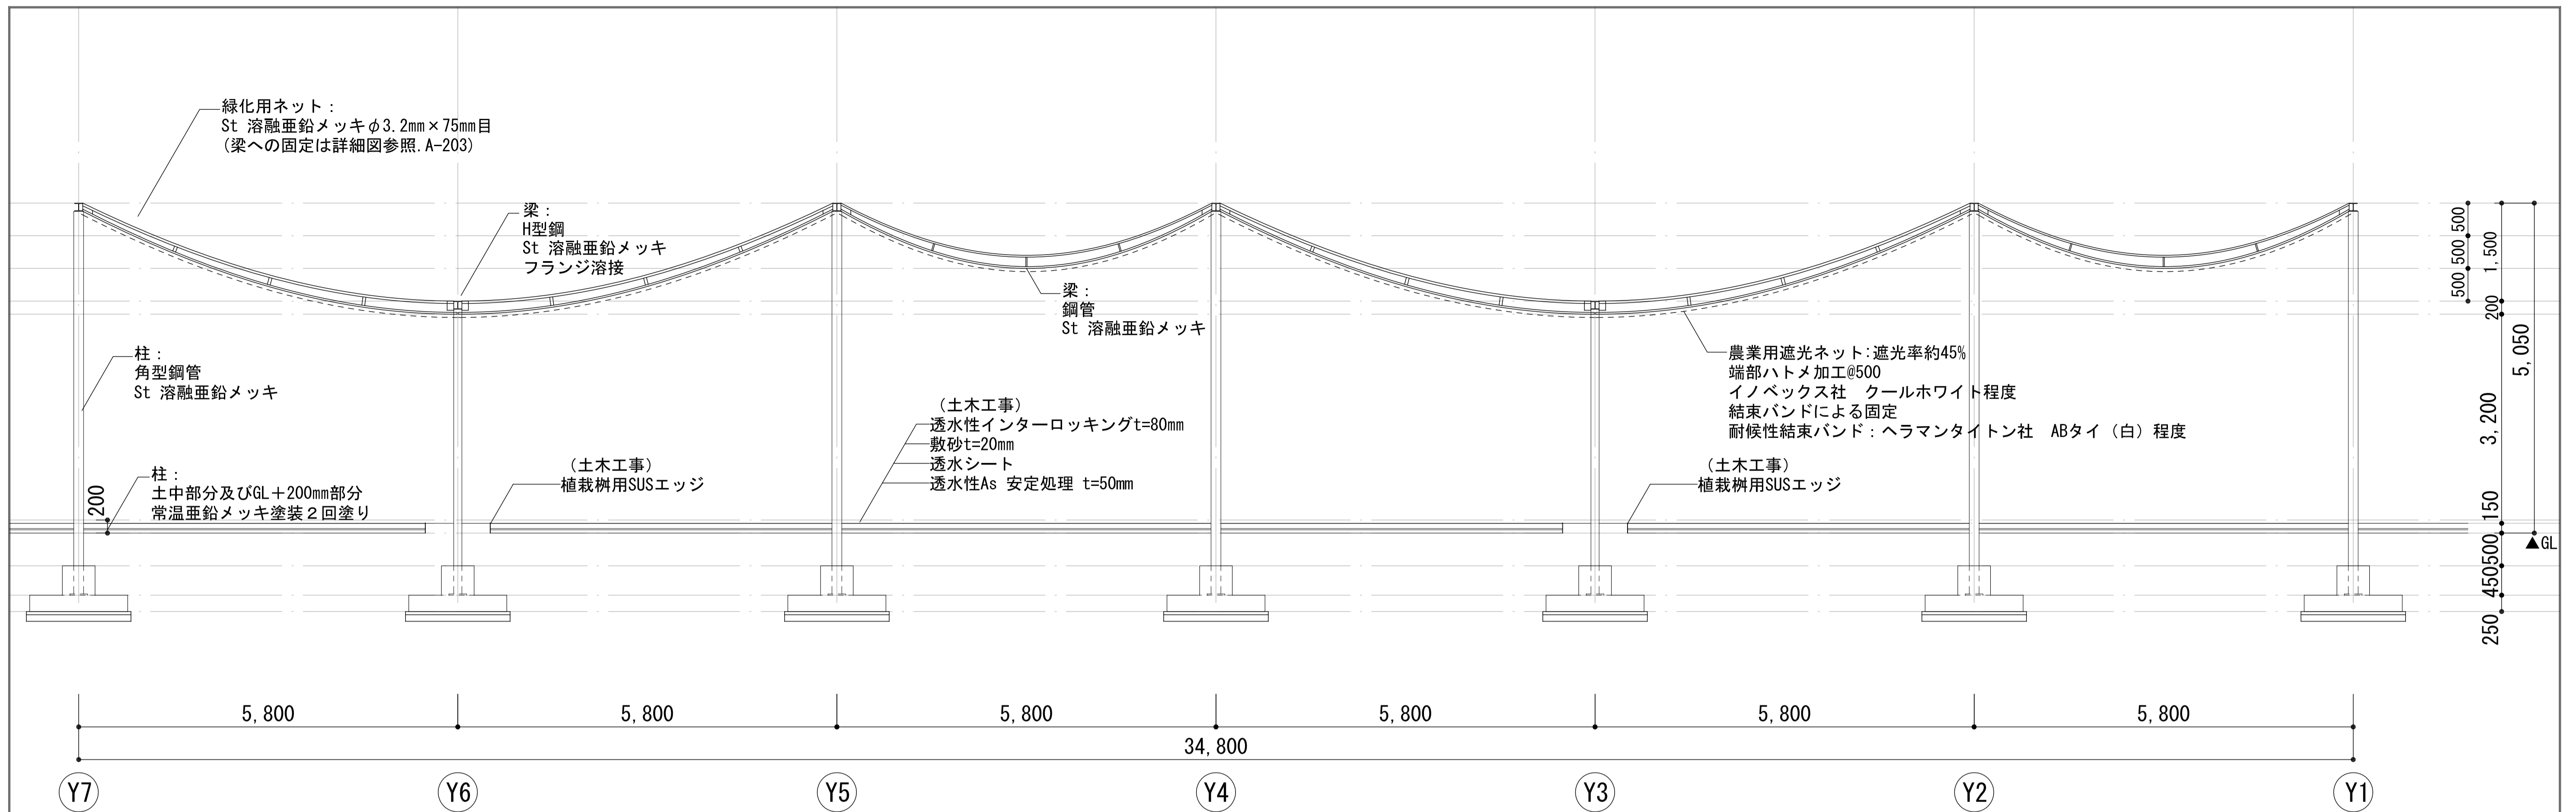

X1 断面図

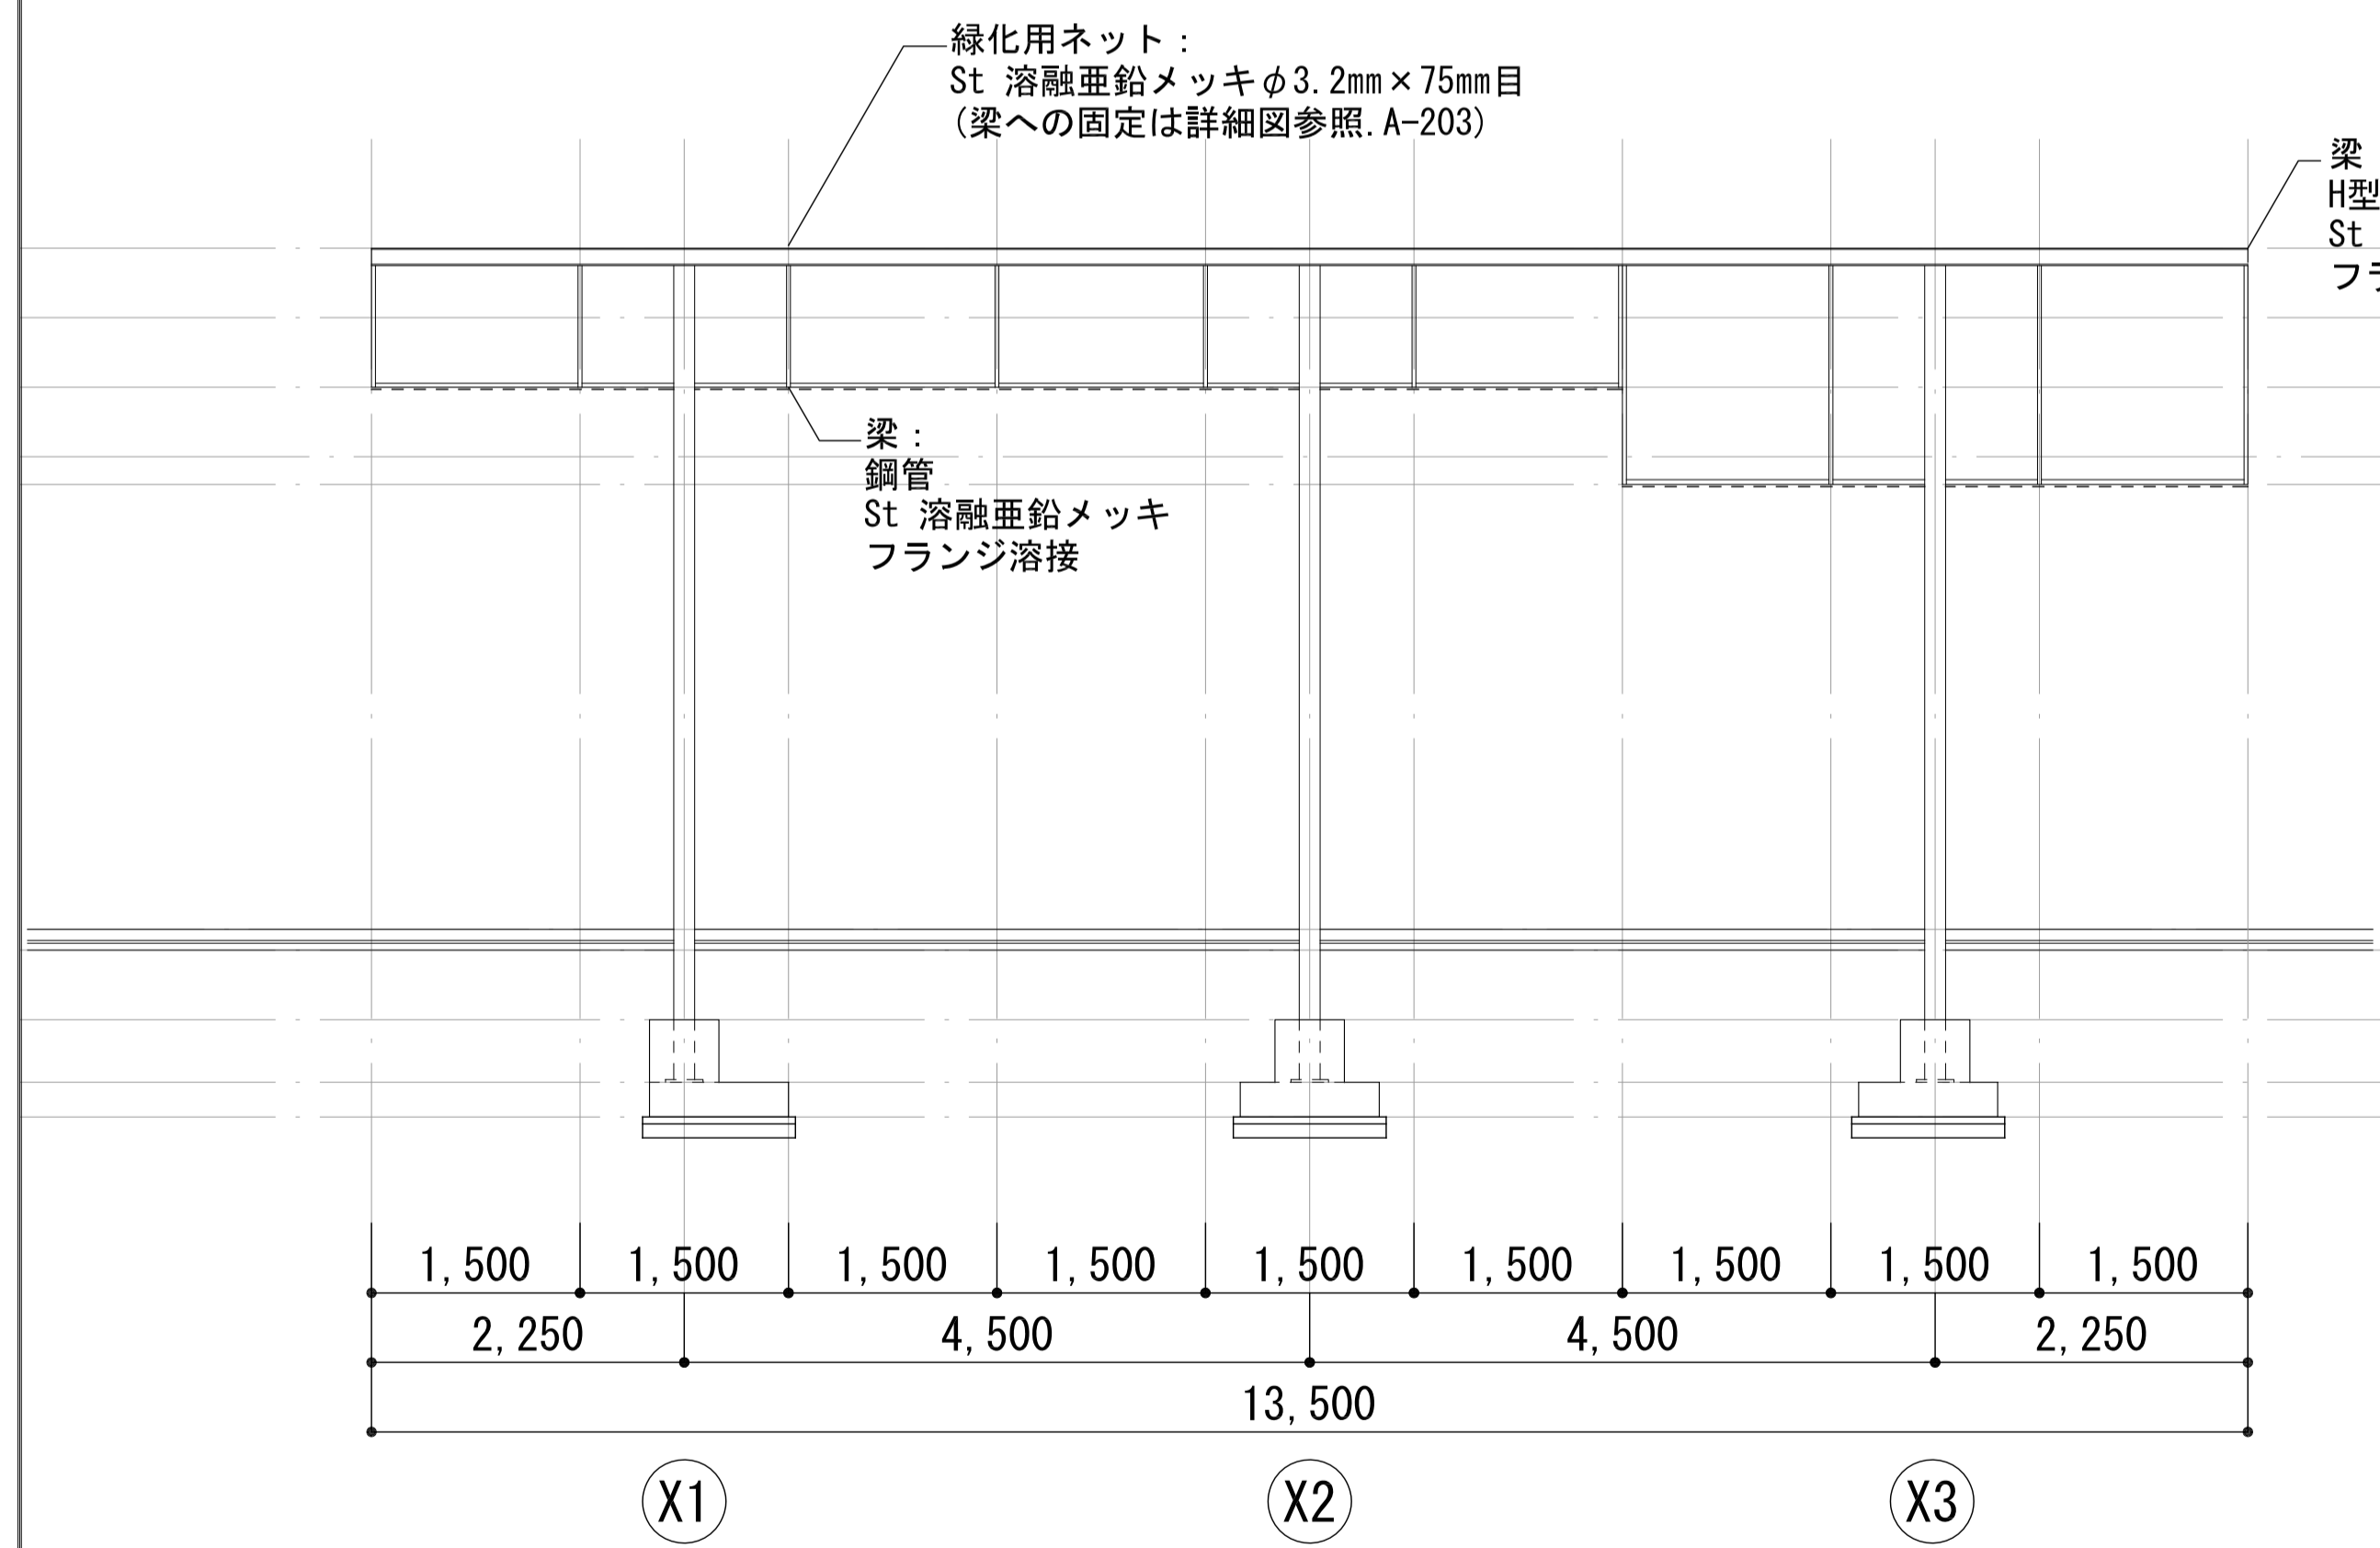

Y1 断面図

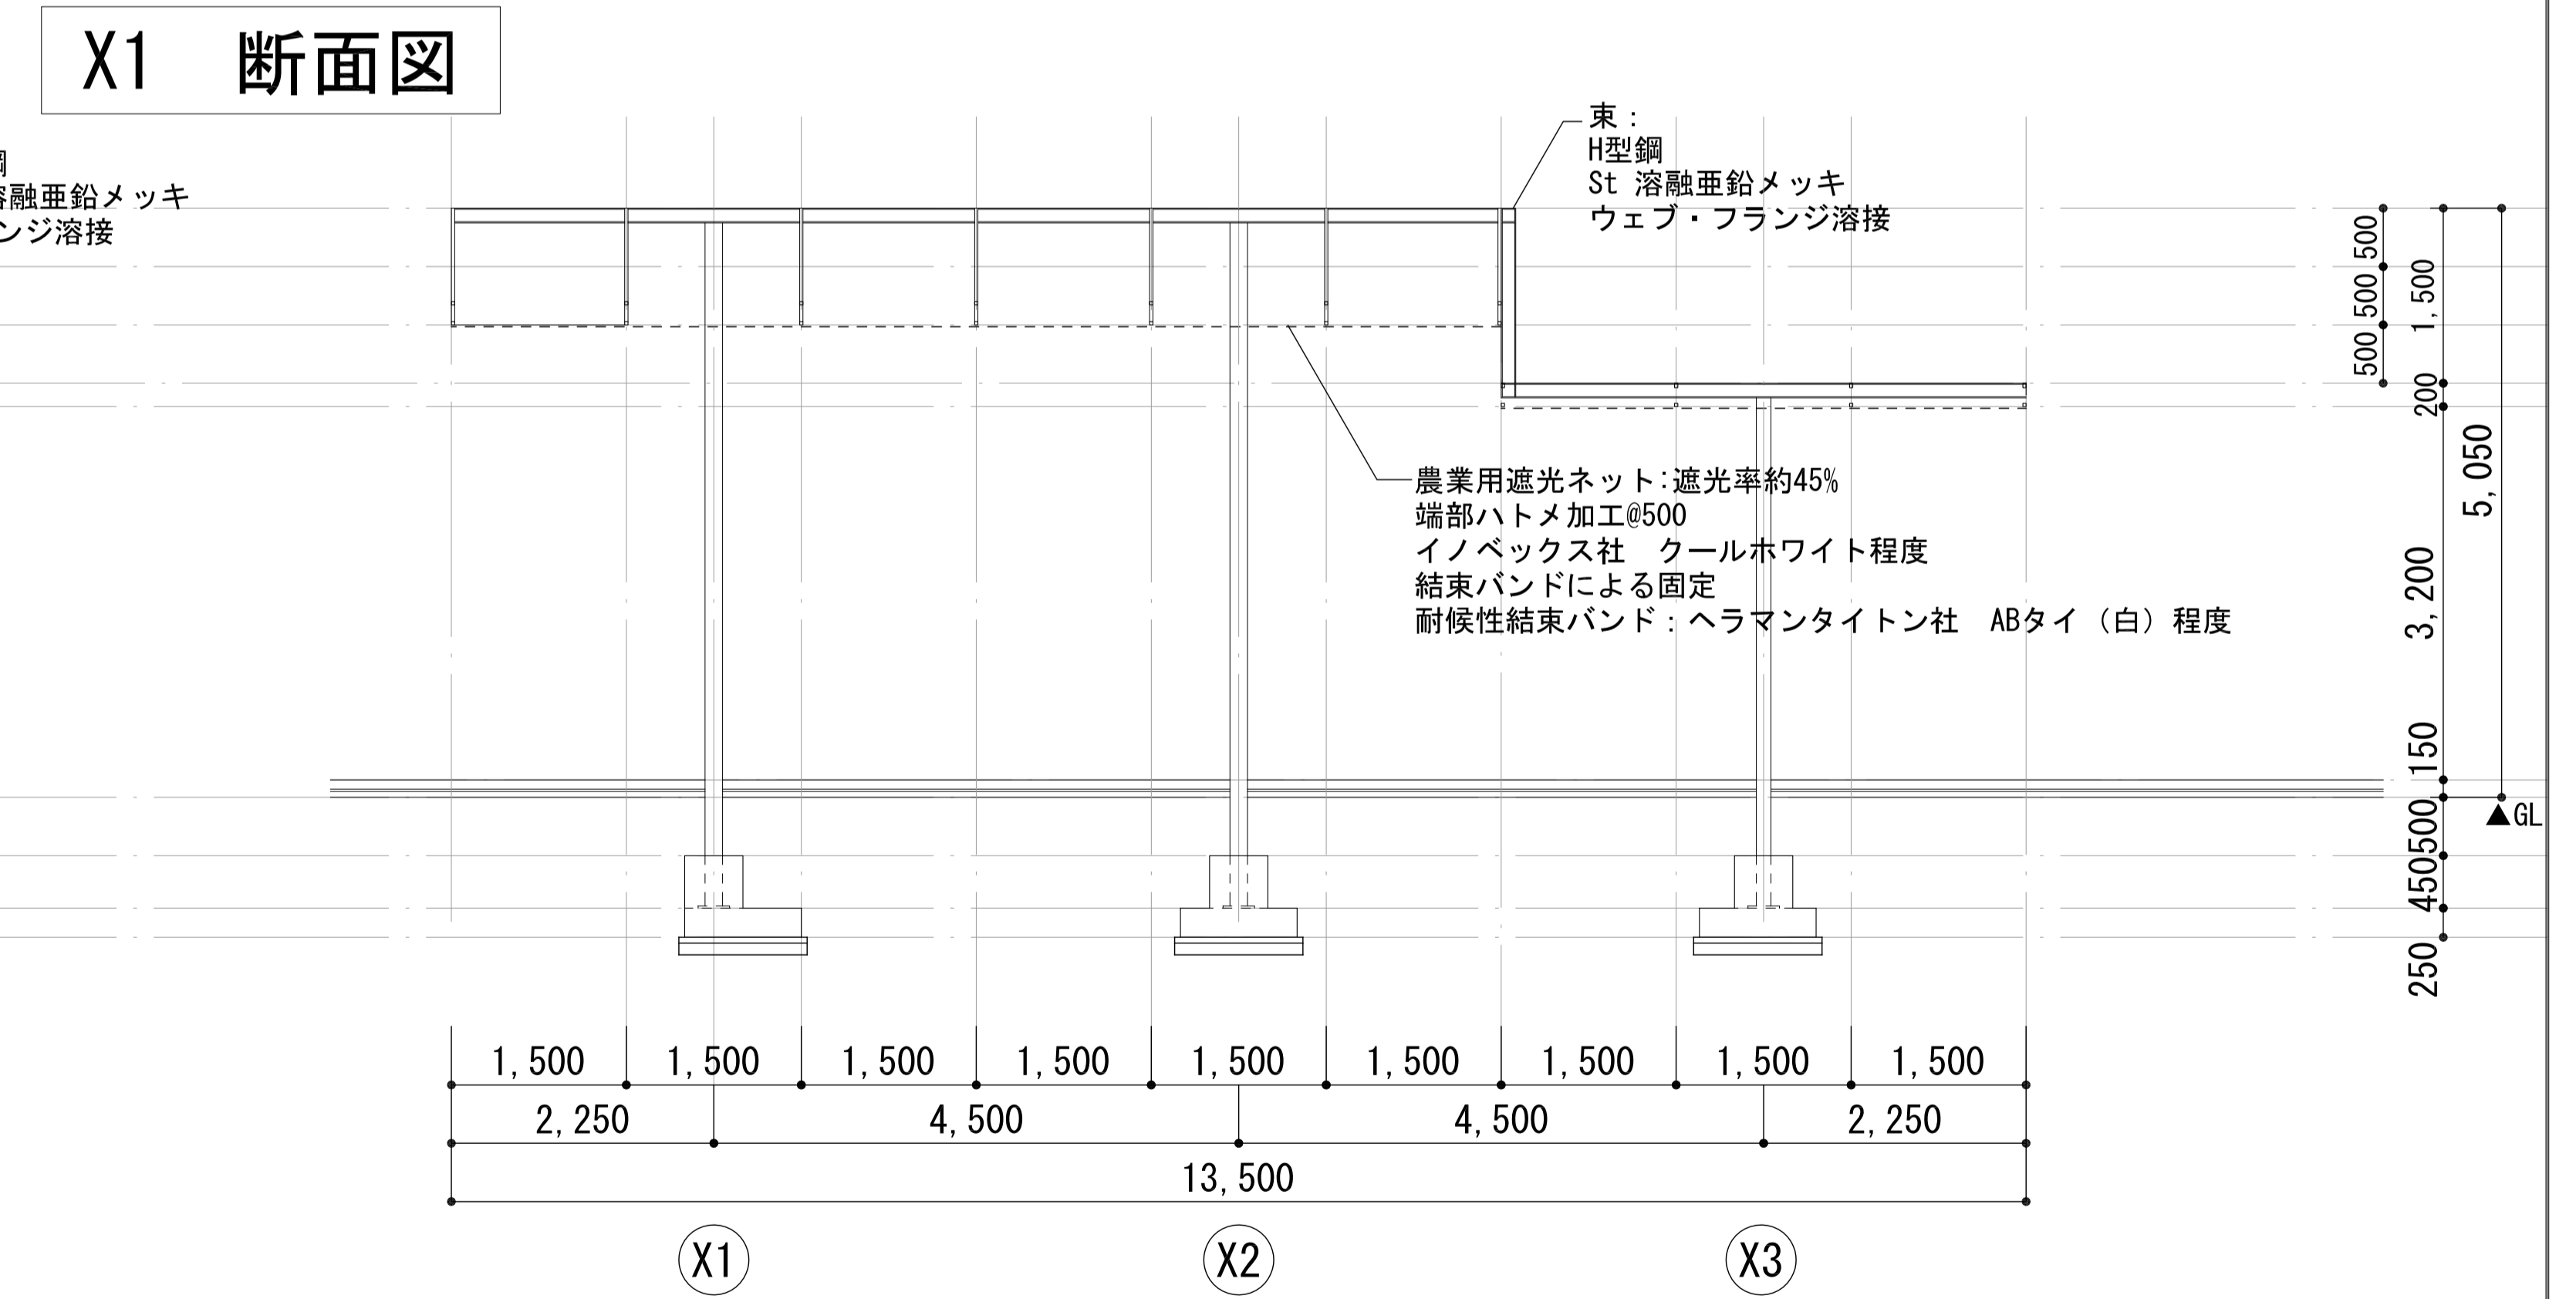

Y2 断面図

完成図面		図面番号	A-105
神戸市都市局新都市工務課			
令和3年度 西神中央プレティ広場リニューアル工事(建築)			
図面名称	縮尺	施設番号	
断面図(2)	A1 1/100	-	
	A3 1/200		